




48 399

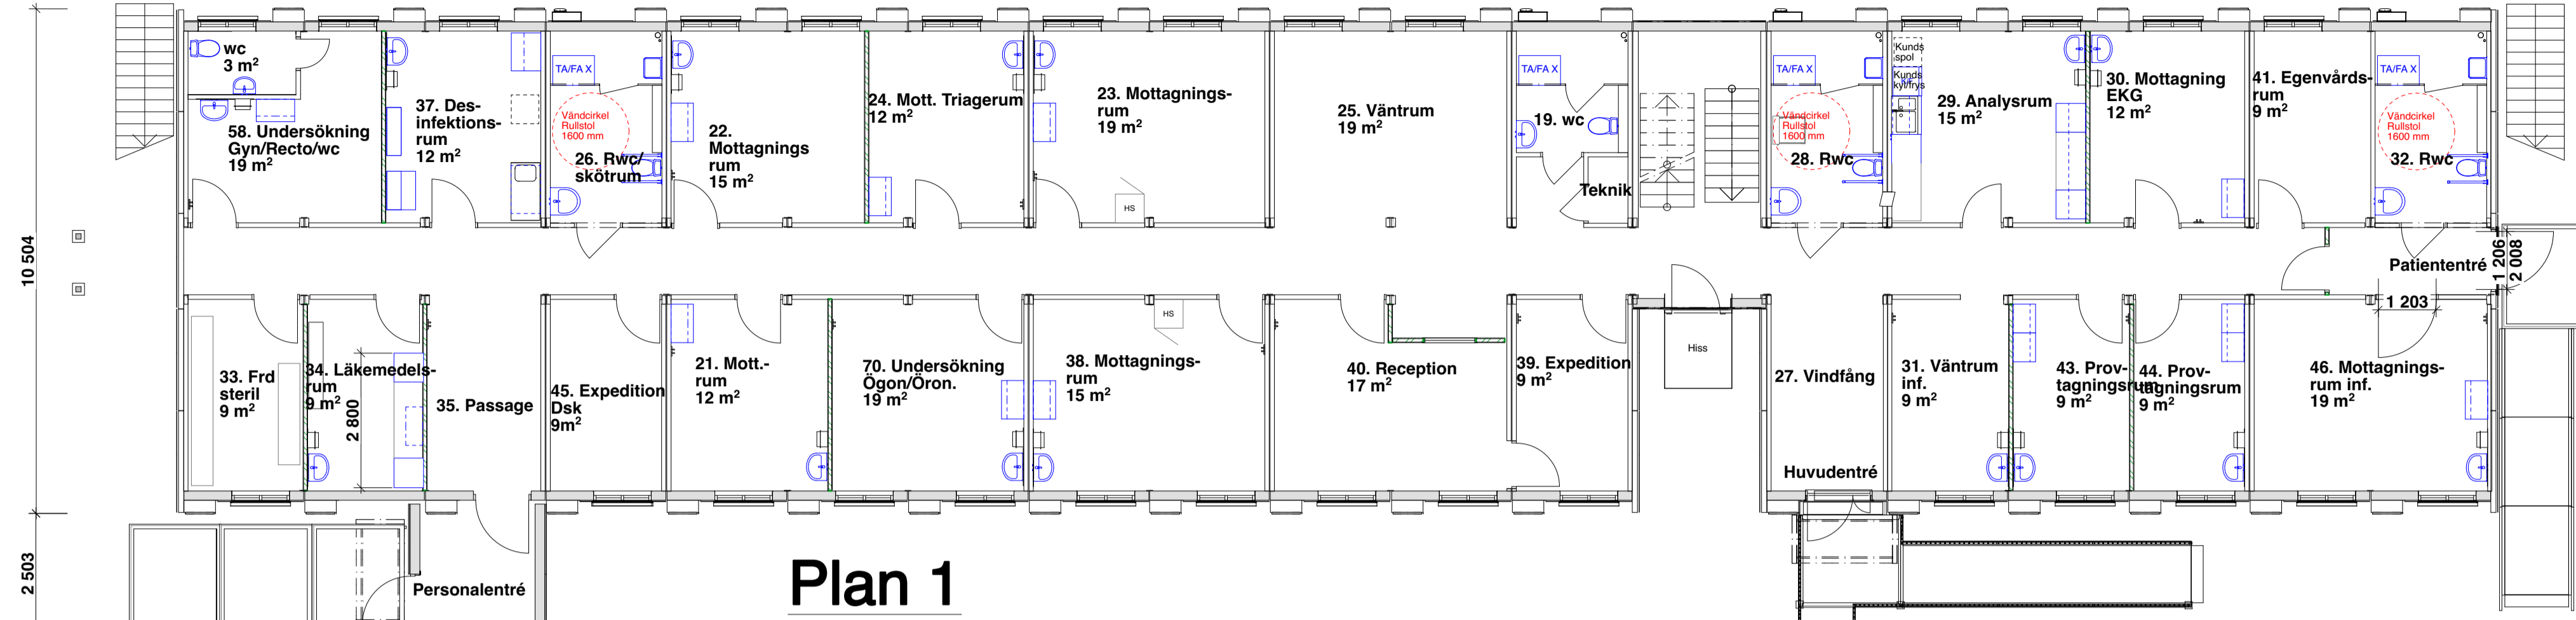

Plan 1

1:100

10 504
2 503

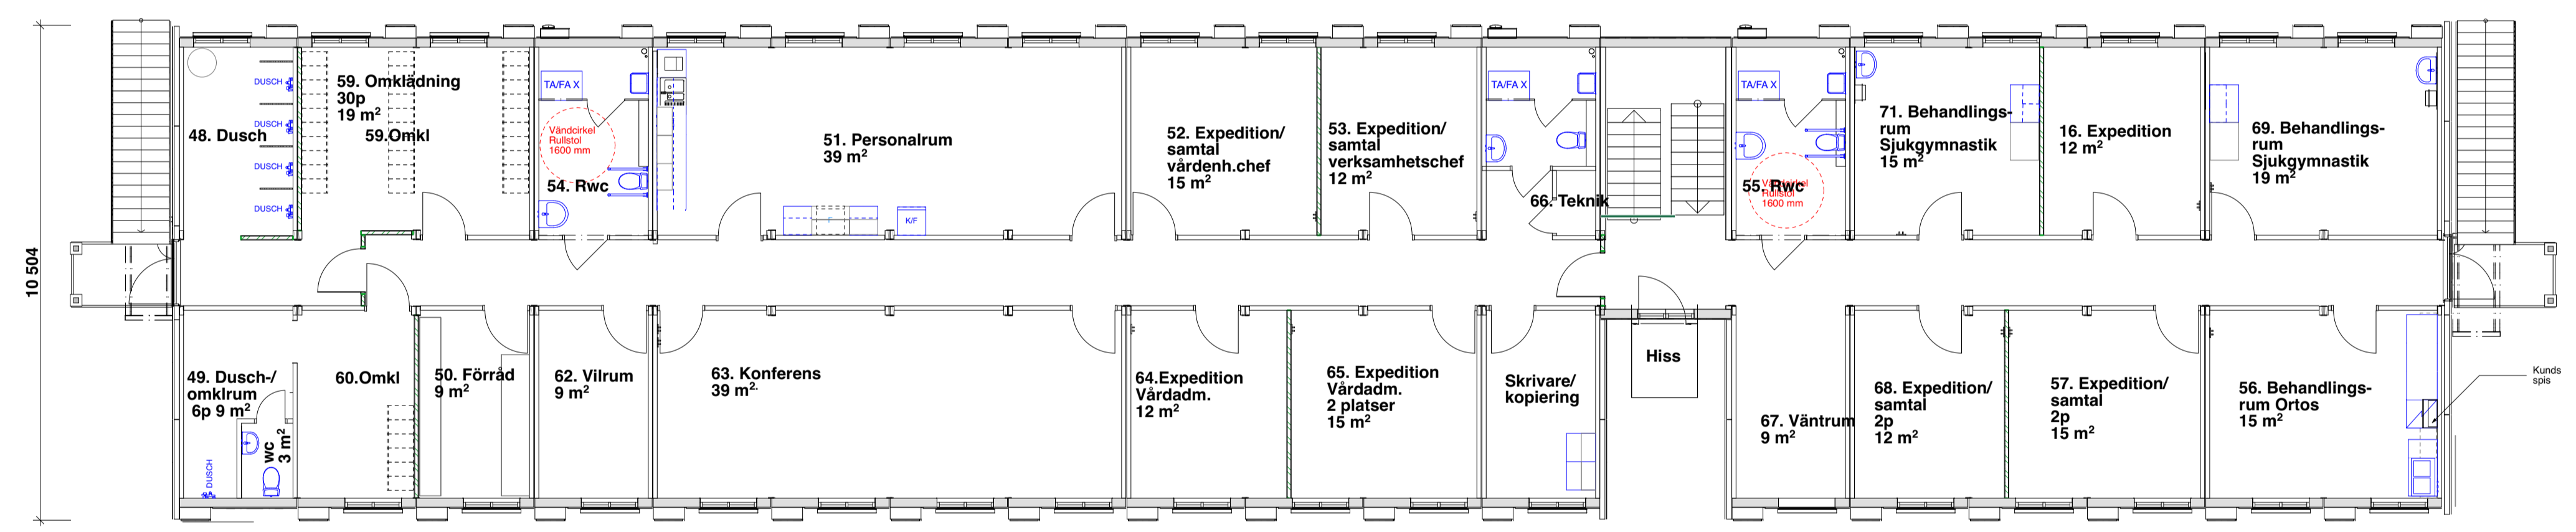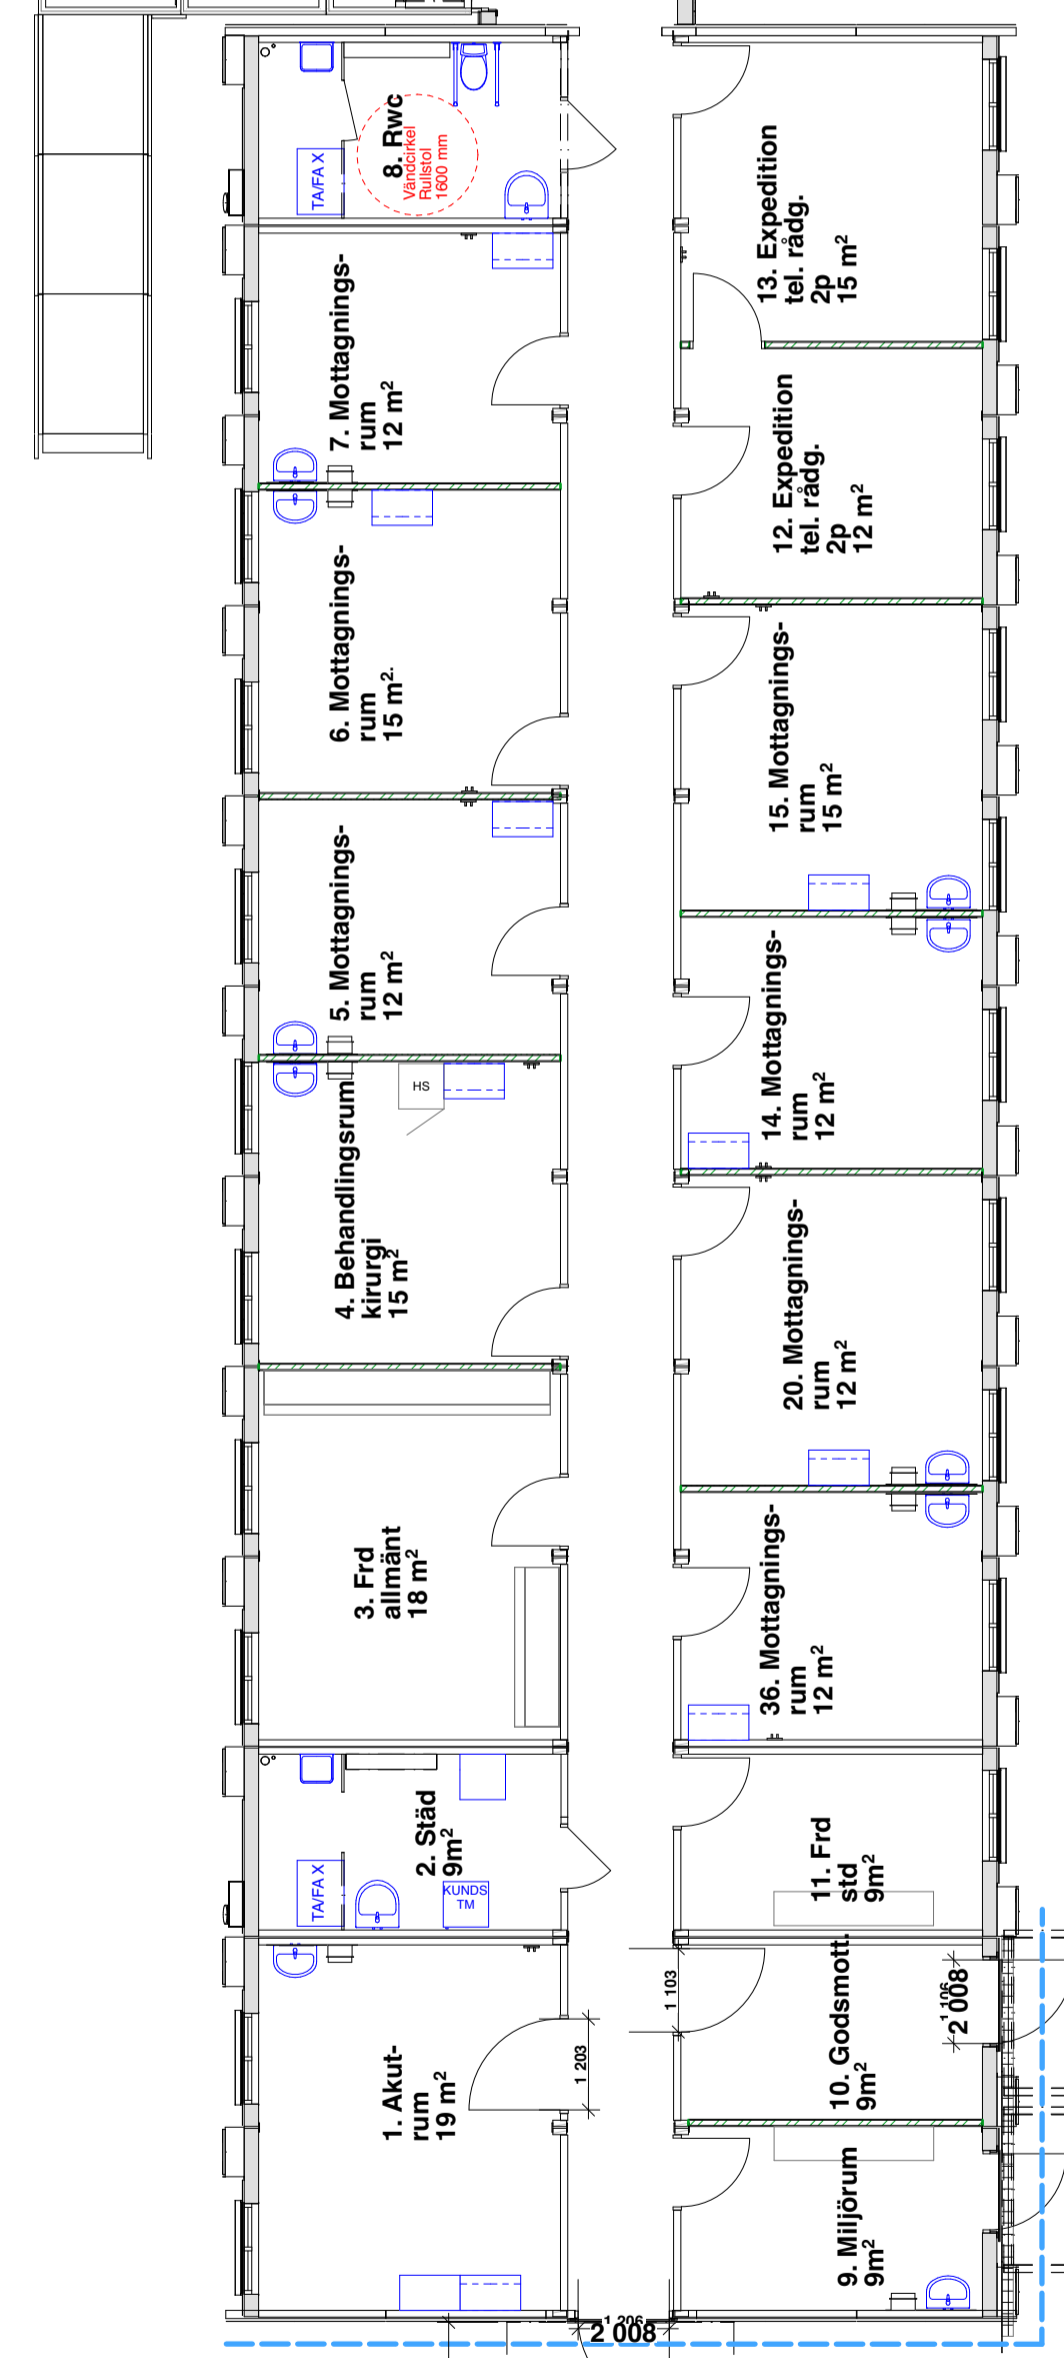

Plan 2

1:100

10 504

30 427

Ambulansgång
3 500
3 000
10 504

Planeringen är skyddad enligt upphovsrättslagen och får inte kopieras, spridas eller förörligt användas utan upphovsmannens medgivande

SKALA 1:100



RELATIONSHANDLING

expandia

Expandia Modular AB
021-80 41 10
www.expandia.se
info@expandia.se

BET	ÄNDRINGEN AVSER	DATUM	SIGN
Datum:	Ritad av:	Skala:	Avtalsnummer:
		1:100	Ritningsnummer:
			Rev: