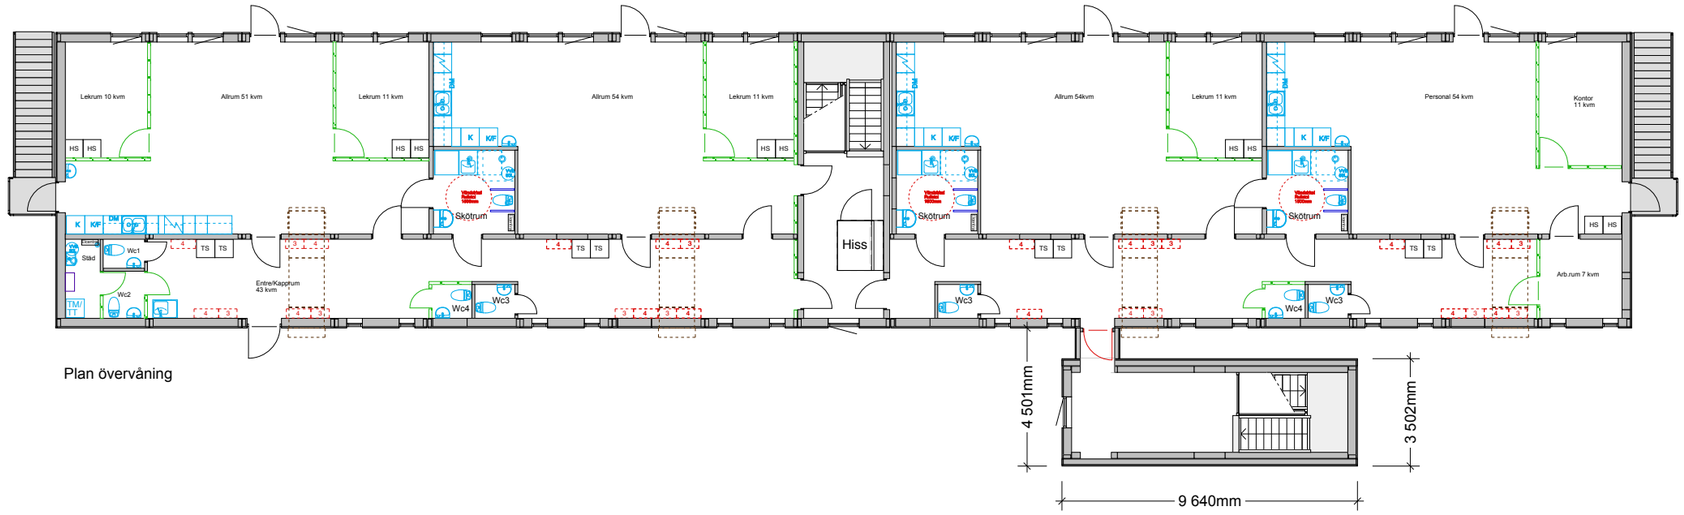

Plan övervåning

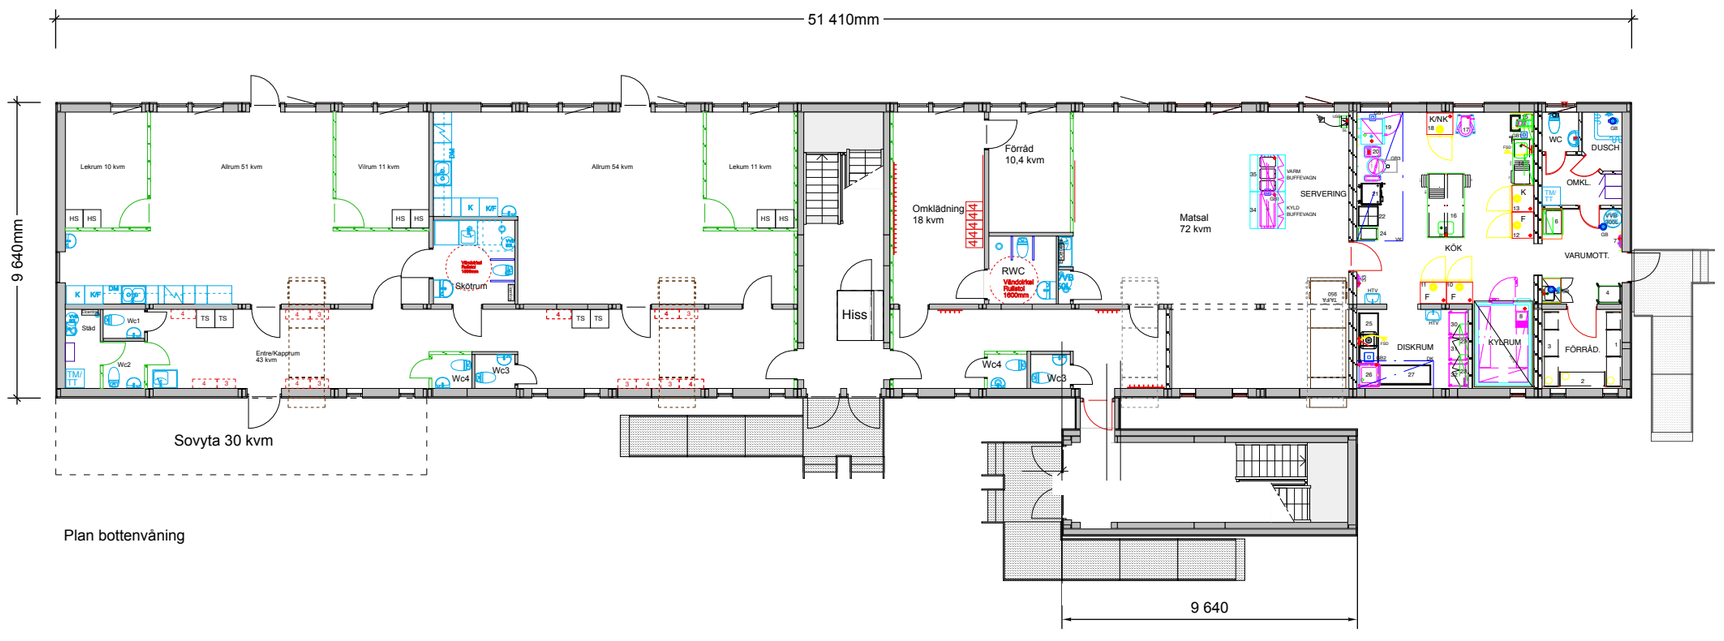

Plan bottenvåning

© Ritningen är skyddad enligt upphovsrättslagen och får inte kopieras, spridas eller i övrigt användas utan upphovsmannens medgivande

RELATIONSHANDLING

0 1 2 3 4 5m
SKALA 1:100 (A1)

0 2 4 6 8 10m
SKALA 1:200 (A3)

expandia
Expandia Moduler AB
Klippan 0435-294 30 · Göteborg 031-779 28 60 · Västerås 021-80 41 10

REV	ANT	REVIDERINGEN AVSER	SIGN	DAT

Provisorisk förskolepaviljong 6 avd. med kök
36 st moduler typ S3000, totalt 1.040 kvm
BRA: 966 kvm
PLANRITNING

DATUM	RITAD AV	SKALA	AVTALSNR:	RITNINGSNUMMER	REV